Anlage 4 – Trassierungspläne (Bestands-pläne) der Main-Donau-Netzgesellschaft mbH zur Klarstellungs- und Ergänzungssatzung „Haselberg & Wunn“ Kitzingen, 28.06.2018

Gemeinde Mainstockheim
Fuchs, Erster Bürgermeister

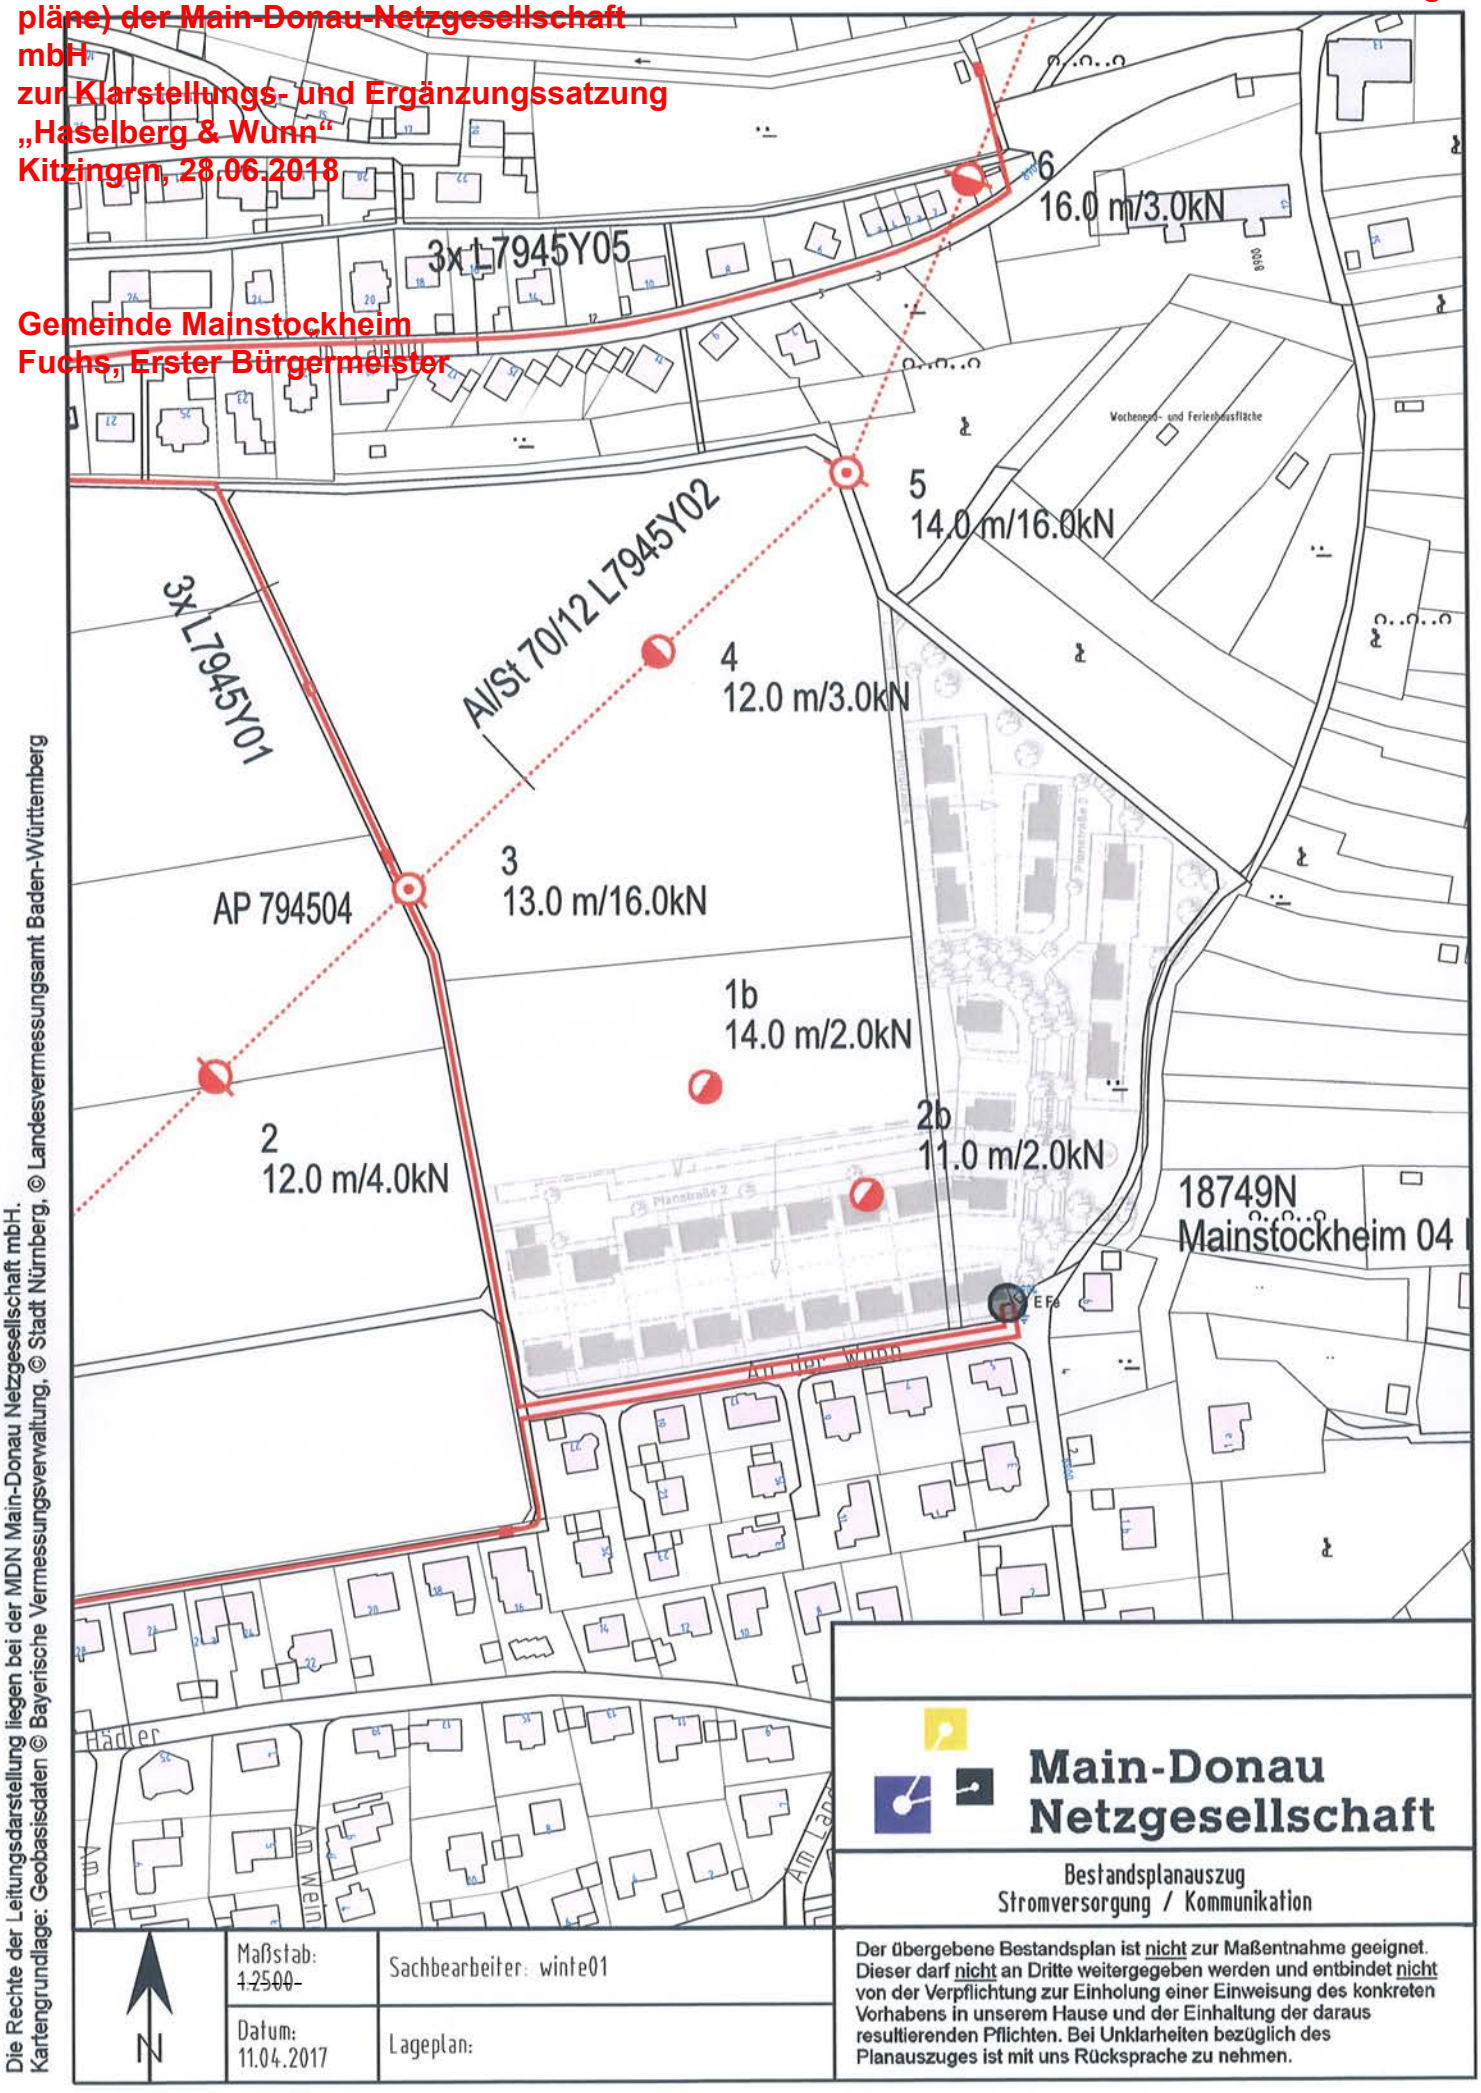

Die Rechte der Leitungsdarstellung liegen bei der MDN Main-Donau Netzgesellschaft mbH.
Kartengrundlage: Geobasisdaten © Bayerische Vermessungsverwaltung, © Stadt Nürnberg, © Landesvermessungsamt Baden-Württemberg

Die Rechte der Leitungsdarstellung liegen bei der MDN Main-Donau Netzgesellschaft mbH.
Kartengrundlage: Geobasisdaten © Bayerische Vermessungsverwaltung, © Stadt Nürnberg, © Landesvermessungsamt Baden-Württemberg

N	Maßstab: ~~1:500~~	Sachbearbeiter: winte01	Main-Donau Netzgesellschaft Bestandsplanauszug Stromversorgung / Kommunikation
	Datum: 11.04.2017	Lageplan:	Der übergebene Bestandsplan ist nicht zur Maßentnahme geeignet. Dieser darf nicht an Dritte weitergegeben werden und entbindet nicht von der Verpflichtung zur Einholung einer Einweisung des konkreten Vorhabens in unserem Hause und der Einhaltung der daraus resultierenden Pflichten. Bei Unklarheiten bezüglich des Planauszuges ist mit uns Rücksprache zu nehmen.

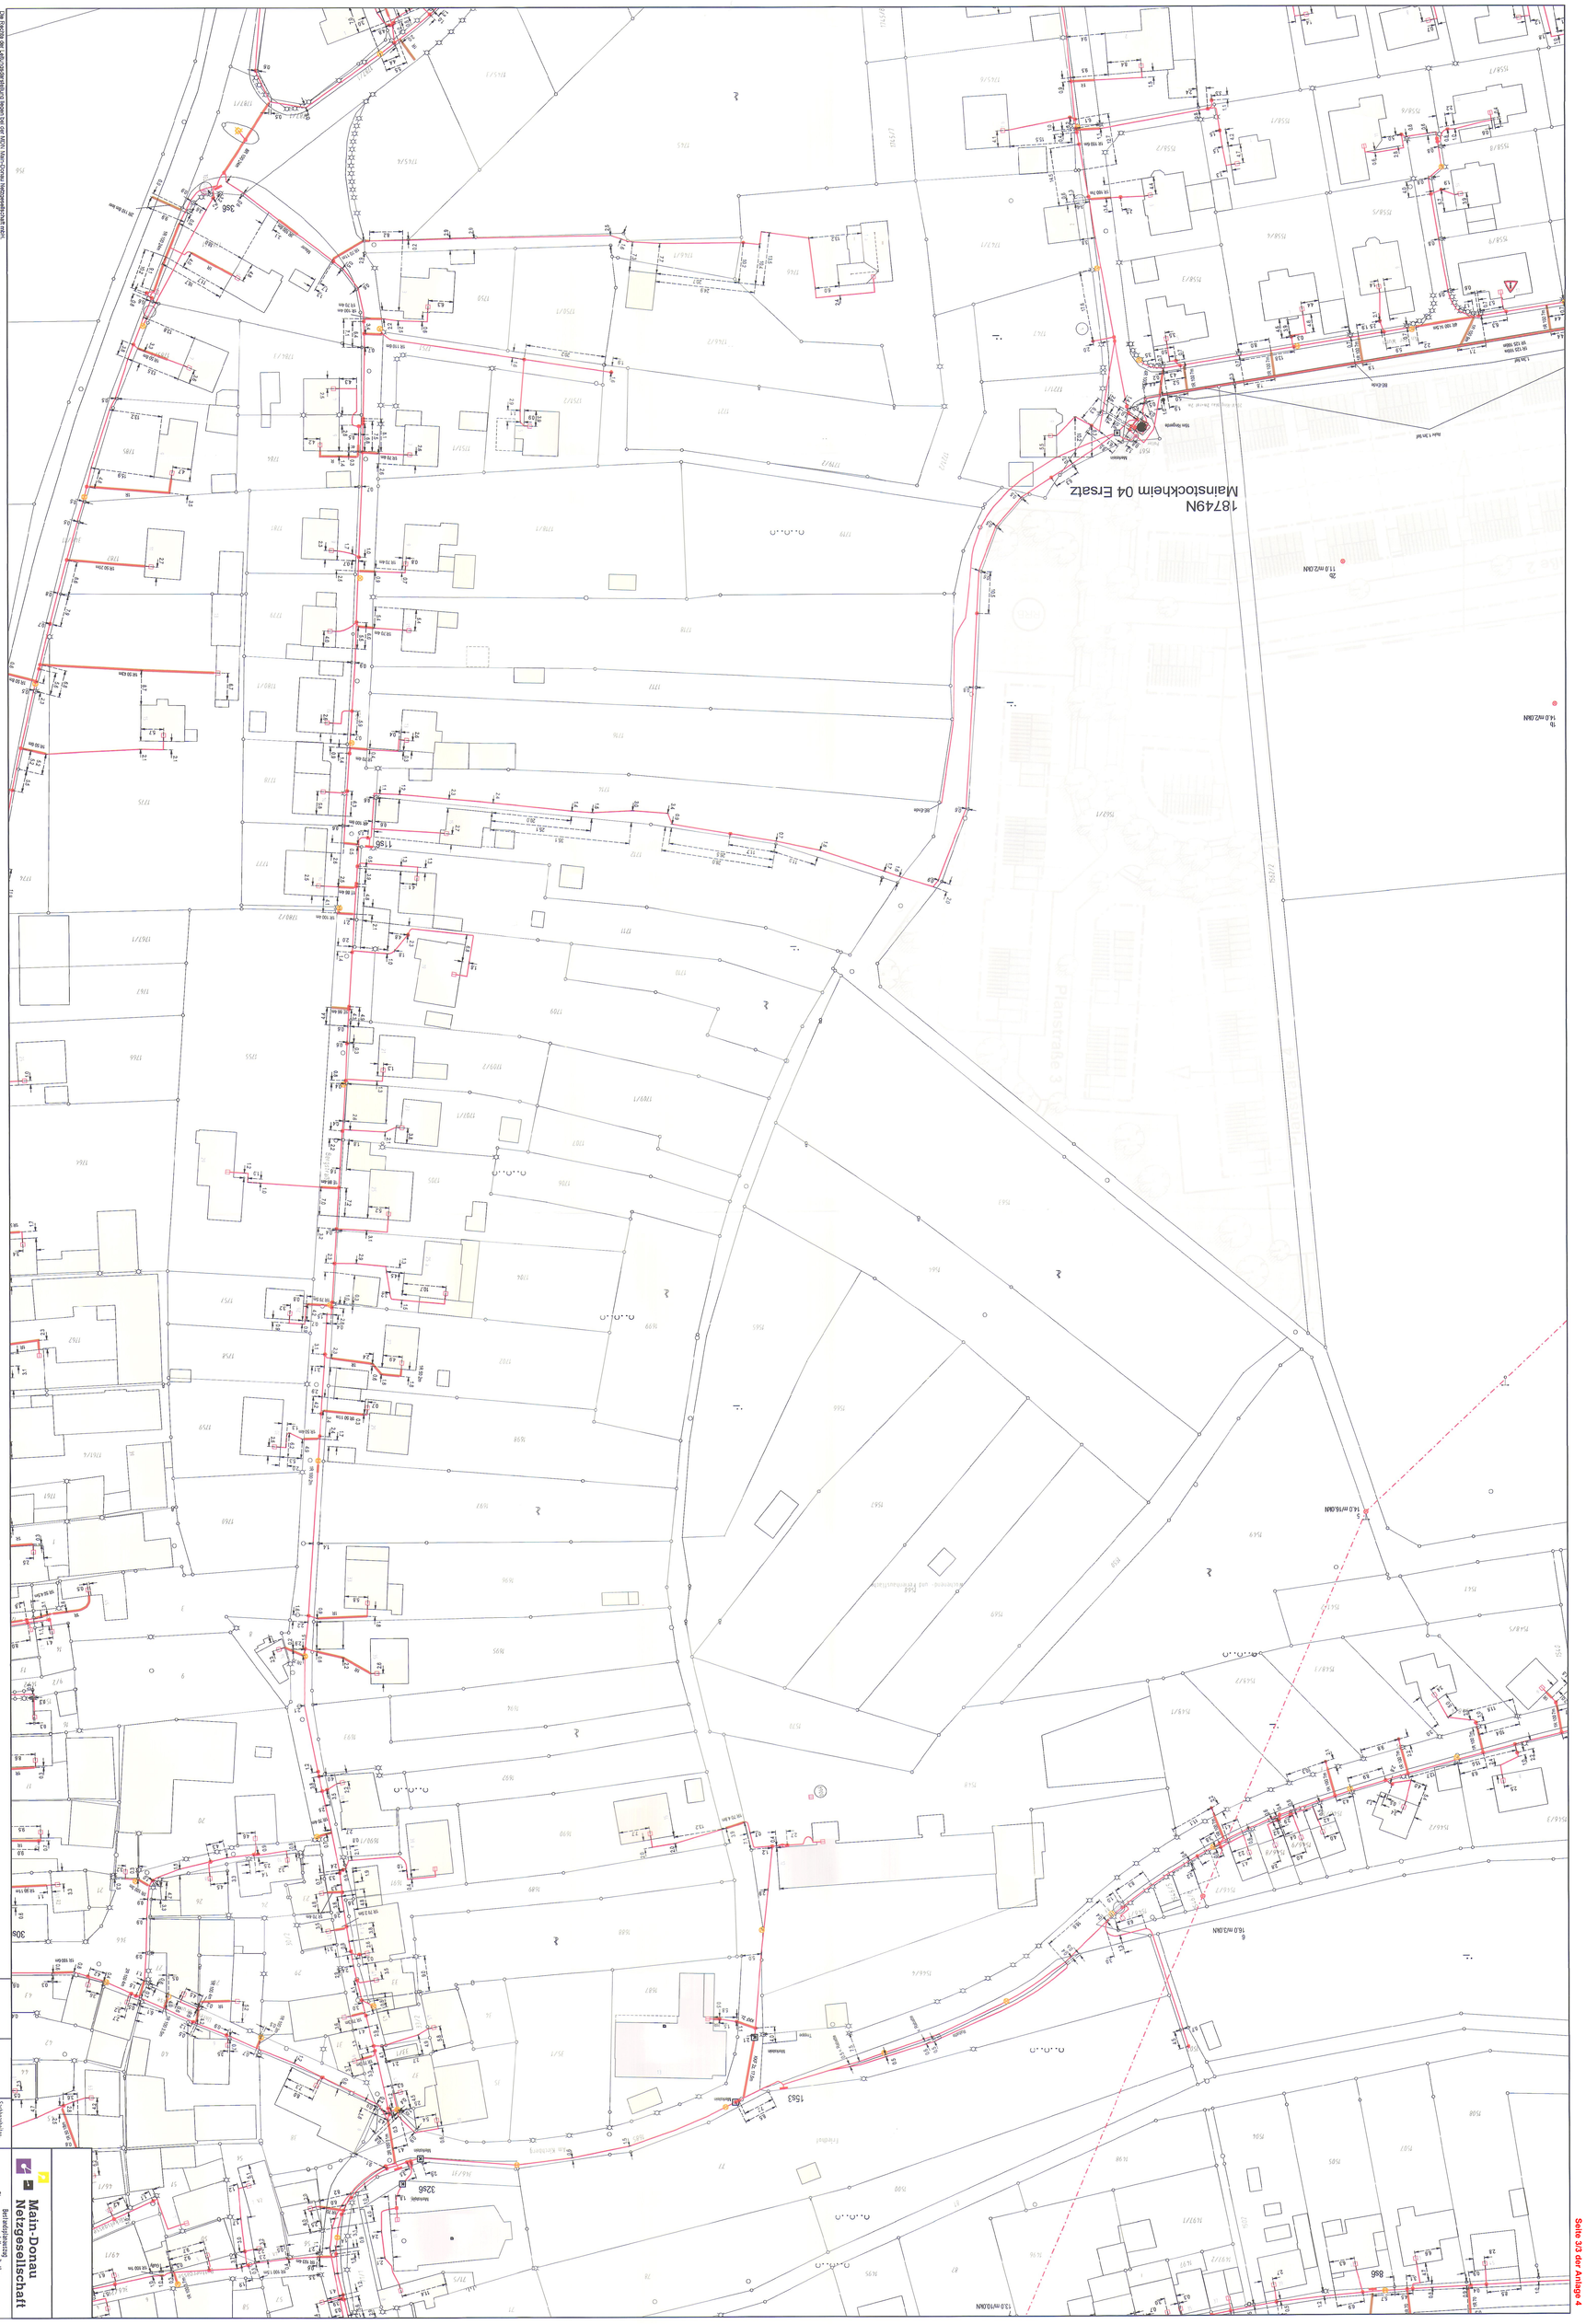

Main-Donau Netzgesellschaft

Bereich der Leitungsdarstellung Stromversorgung / Kommunikation

Die Rechte der Leitungsdarstellung liegen bei der MDN Main-Donau Netzgesellschaft mbH.
Kartengrundlage: Geobasisdaten © Bayerische Vermessungsverwaltung, © Stadt Nürnberg, © Landesvermessungsamt Baden-Württemberg

Maßstab: 1:1000

Datum: 11.04.2017

Layerplan:

Sachbearbeiter: wilhelm


Seite 3/3 der Anlage 4